

# 公共雨水管への接続届

令和〇〇年×月×日

加古川市上下水道事業管理者様

住所 加古川市〇〇町××123-4

事業者(申請者) 加古川 一郎

電話 000-000-0000

押印不要

下記のとおり公共雨水管に接続しますので届出いたします。

1. 工事の場所	路線名	〇〇道〇〇〇〇線
	場所	加古川市 〇〇町 ×× 124番地先
2. 工事の期間	着工予定	令和 〇〇 年 × 月 × 日 ~
	完了予定	令和 〇〇 年 × 月 × 日
3. 施工業者	〇〇株式会社 代表 〇〇 〇〇 電話 000-000-0000	
4. 添付書類	位置図、平面図、横断面図、現況写真、その他必要とする書類	

## (注意)


- 道路掘削許可申請書は、4部同時に提出のこと。(道路管理者3部、上下水道事業管理者1部)
- 道路掘削許可、道路使用許可後に許可条件を遵守し施工のこと。
- 道路掘削に先立ち、他の占用物件について事前に占有者と協議の上、施工のこと。
- 私道に埋設する場合は、土地所有者に掘削・占用許可を書面を取り接続届けに添付すること。
- 申請書裏面に取付管の位置(上流人孔から支管までの距離)を記入すること。
- 工事完了後、速やかに竣工図・工事写真等を提出すること。
- 取付管・ます設置費用は申請者負担。
- 取付管・ますは申請(使用)者で維持管理し、使用者に異動があったときは、新たな使用者に取付管の維持管理の義務を承継すること。

※ 書類に不備がある場合は、届け出を受理できません。

市 処 理 欄						
	課 長	副課長	給排水係長	担当係長	給排水係	第一環境
決裁						

# 公共雨水管への接続届

## 取付管の位置図

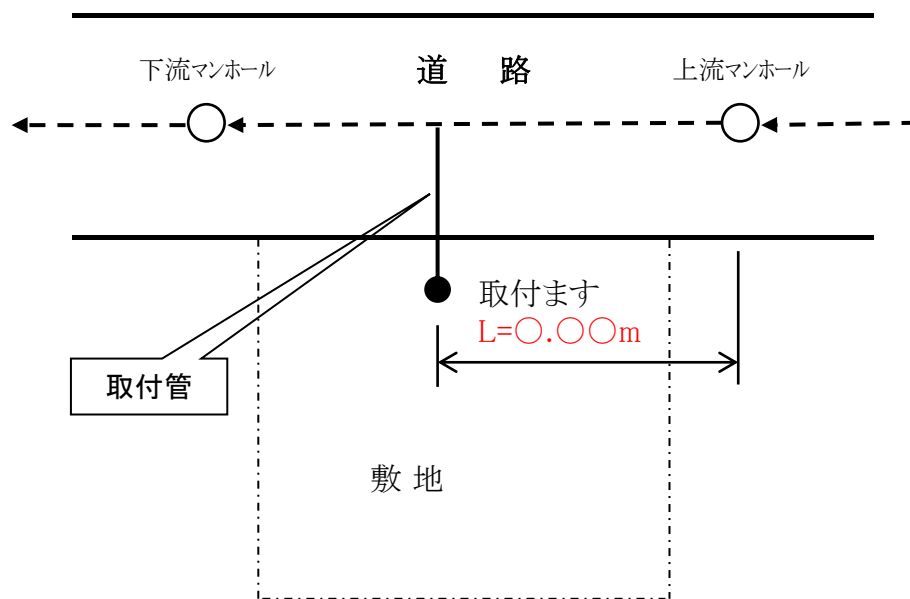

### 《条件》

1. 取付管延長(雨水本管から官民境界まで)は、10m以下であること。  
また、取付ますの設置位置は、敷地境界から1.0m以内とすること。
2. 取付管、及びますの位置、柵深等を決定するにあたり、現地調査を行うこと。

### 《設置例》

